


+ 5,00

± 0,00

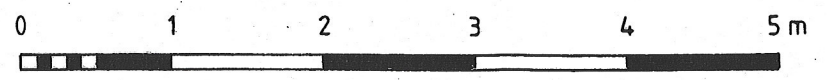

Hausforschung u. Dokumentation  
Larenz Sandmann  
Wandstraße 12 - 48231 Warendorf  
FON 02581 - 634439  
FAX 02581 - 784873  
Larenz-Sandmann@web.de

- Fachwerkhaus -  
Gartenstraße 18 - 48361 Beelen

Bestandsplan:  
**Südgiebel**

Oktober 2008    Maßstab 1:50    Blatt 3